



Poznámka: Zveřejněna je pouze upravená verze dokumentu z důvodu dodržení přiměřenosti rozsahu zveřejňovaných osobních údajů podle nařízení Evropského parlamentu a rady (EU) 2016/679, o ochraně fyzických osob v souvislosti se zpracováním osobních údajů a o volném pohybu těchto údajů a o zrušení směrnice 95/46/ES (obecné nařízení o ochraně osobních údajů a aplikačních zákonů ČR).

Nejsou dotčena práva podle § 16 odst. 2 písm. e) zákona č. 128/2000 Sb., o obcích (obecní zřízení) oprávněných osob uvedených v § 16 a § 17 téhož zákona.

bod jednání číslo

16

Příspěvek do 7. zasedání Zastupitelstva města Kuřimi konané dne 15.12.2020

Autobusová zastávka Kuřim, kulturní dům a ostrůvek v komunikaci – schválení bezúplatného převodu pozemku a částí stavby na JmK

Obsah materiálu:	Důvodová zpráva A - situace
Materiál předkládá:	Mgr. Ing. Drago Sukalovský - starosta
Materiál zpracoval:	Ing. Markelova Jana - referent - investice
Vedoucí odboru:	Stanislav Bartoš - vedoucí odboru

Důvodová zpráva:

Jihomoravský kraj (dále jen „JMK“) je vlastníkem silnice II/386, k níž město Kuřim vybudovalo v rámci investiční akce „Společenské a kulturní centrum v Kuřimi“ ve směru do centra přiléhající autobusový záliv se zastávkou. Autobusový záliv v délce 56 m a šířce 3 m (nájezdový klín, stání pro autobusy, výjezdový klín) byl vybudován na pozemku parc. č. 1822/4 v k. ú. Kuřim, který je ve vlastnictví města Kuřim a má výměru 103 m². Hodnota autobusového zálivu činí 229.585,85 Kč, hodnota pozemku pod zálivem činí 7.210 Kč.

Dle § 12 odst. 1 písm. a) zákona 13/1997 Sb., o pozemních komunikacích budou stavba autobusového zálivu včetně pozemku, jehož je záliv součástí, převedeny do vlastnictví Jihomoravského kraje.

Dále byl v rámci investiční akce „Společenské a kulturní centrum v Kuřimi“ vybudován v komunikaci II/386 i dopravní ostrůvek s hodnotou 49.094,97 Kč. Komunikace II/386 s parc. č. 1311/1 v k. ú. Kuřim je ve vlastnictví Jihomoravského kraje.

Dle § 12 odst. 1 písm. d) zákona 13/1997 Sb., o pozemních komunikacích bude stavba ostrůvku převedena do vlastnictví Jihomoravského kraje.

ZM dne 19.11.2020 schválilo usneseními č. 1106/2020 a 1107/2020 záměry:

1106/2020

Zastupitelstvo města s c h v a l u j e záměr na bezúplatný převod (dar) pozemku p. č. 1822/4 v k. ú. Kuřim, jehož součástí je stavba autobusového zálivu s autobusovou zastávkou Kuřim, kulturní dům ve směru do centra v rozsahu dle přílohy, Jihomoravskému kraji, se sídlem Žerotínovo náměstí 449/3, Veveří, Brno, IČ 70888337



Město Kuřim

a

1107/2020

Zastupitelstvo města s c h v a l u j e záměr na bezúplatný převod (dar) stavby ostrůvku, vybudovaného na pozemku p. č. 1311/1 v k. ú. Kuřim, v rozsahu dle přílohy, vlastníku pozemku - Jihomoravskému kraji, se sídlem Žerotínovo náměstí 449/3, Veveří, Brno, IČ 70888337

Záměry byly v souladu se zákonem o obcích po dobu 15 dnů zveřejněny - bez připomínek.

Na základě výše uvedeného žádá OI o schválení bezúplatného převodu (daru) pozemku, jehož součástí je stavba autobusového zálivu a bezúplatného převodu stavby ostrůvku do majetku Jihomoravského kraje.

Usnesení o schválení darů bude jedním z podkladů k žádosti o uzavření darovací smlouvy o darování staveb do vlastnictví Jihomoravského kraje a do správy SÚS JMK.

Návrh na usnesení:

ZM

s c h v a l u j e

bezúplatný převod (dar) pozemku p. č. 1822/4 v k. ú. Kuřim, jehož součástí je stavba autobusového zálivu s autobusovou zastávkou Kuřim, kulturní dům ve směru do centra v rozsahu dle přílohy, Jihomoravskému kraji, se sídlem Žerotínovo náměstí 449/3, Veveří, Brno, IČ 70888337.

Termín plnění: 31.12.2021

Zodpovídá: Ing. Markelova Jana - referent - investice


s c h v a l u j e

bezúplatný převod (dar) stavby ostrůvku, vybudovaného na pozemku p. č. 1311/1 v k. ú. Kuřim, v rozsahu dle přílohy, vlastníku pozemku - Jihomoravskému kraji, se sídlem Žerotínovo náměstí 449/3, Veveří, Brno, IČ 70888337.

Termín plnění: 31.12.2021

Zodpovídá: Ing. Markelova Jana - referent - investice

SITUACE 1:250

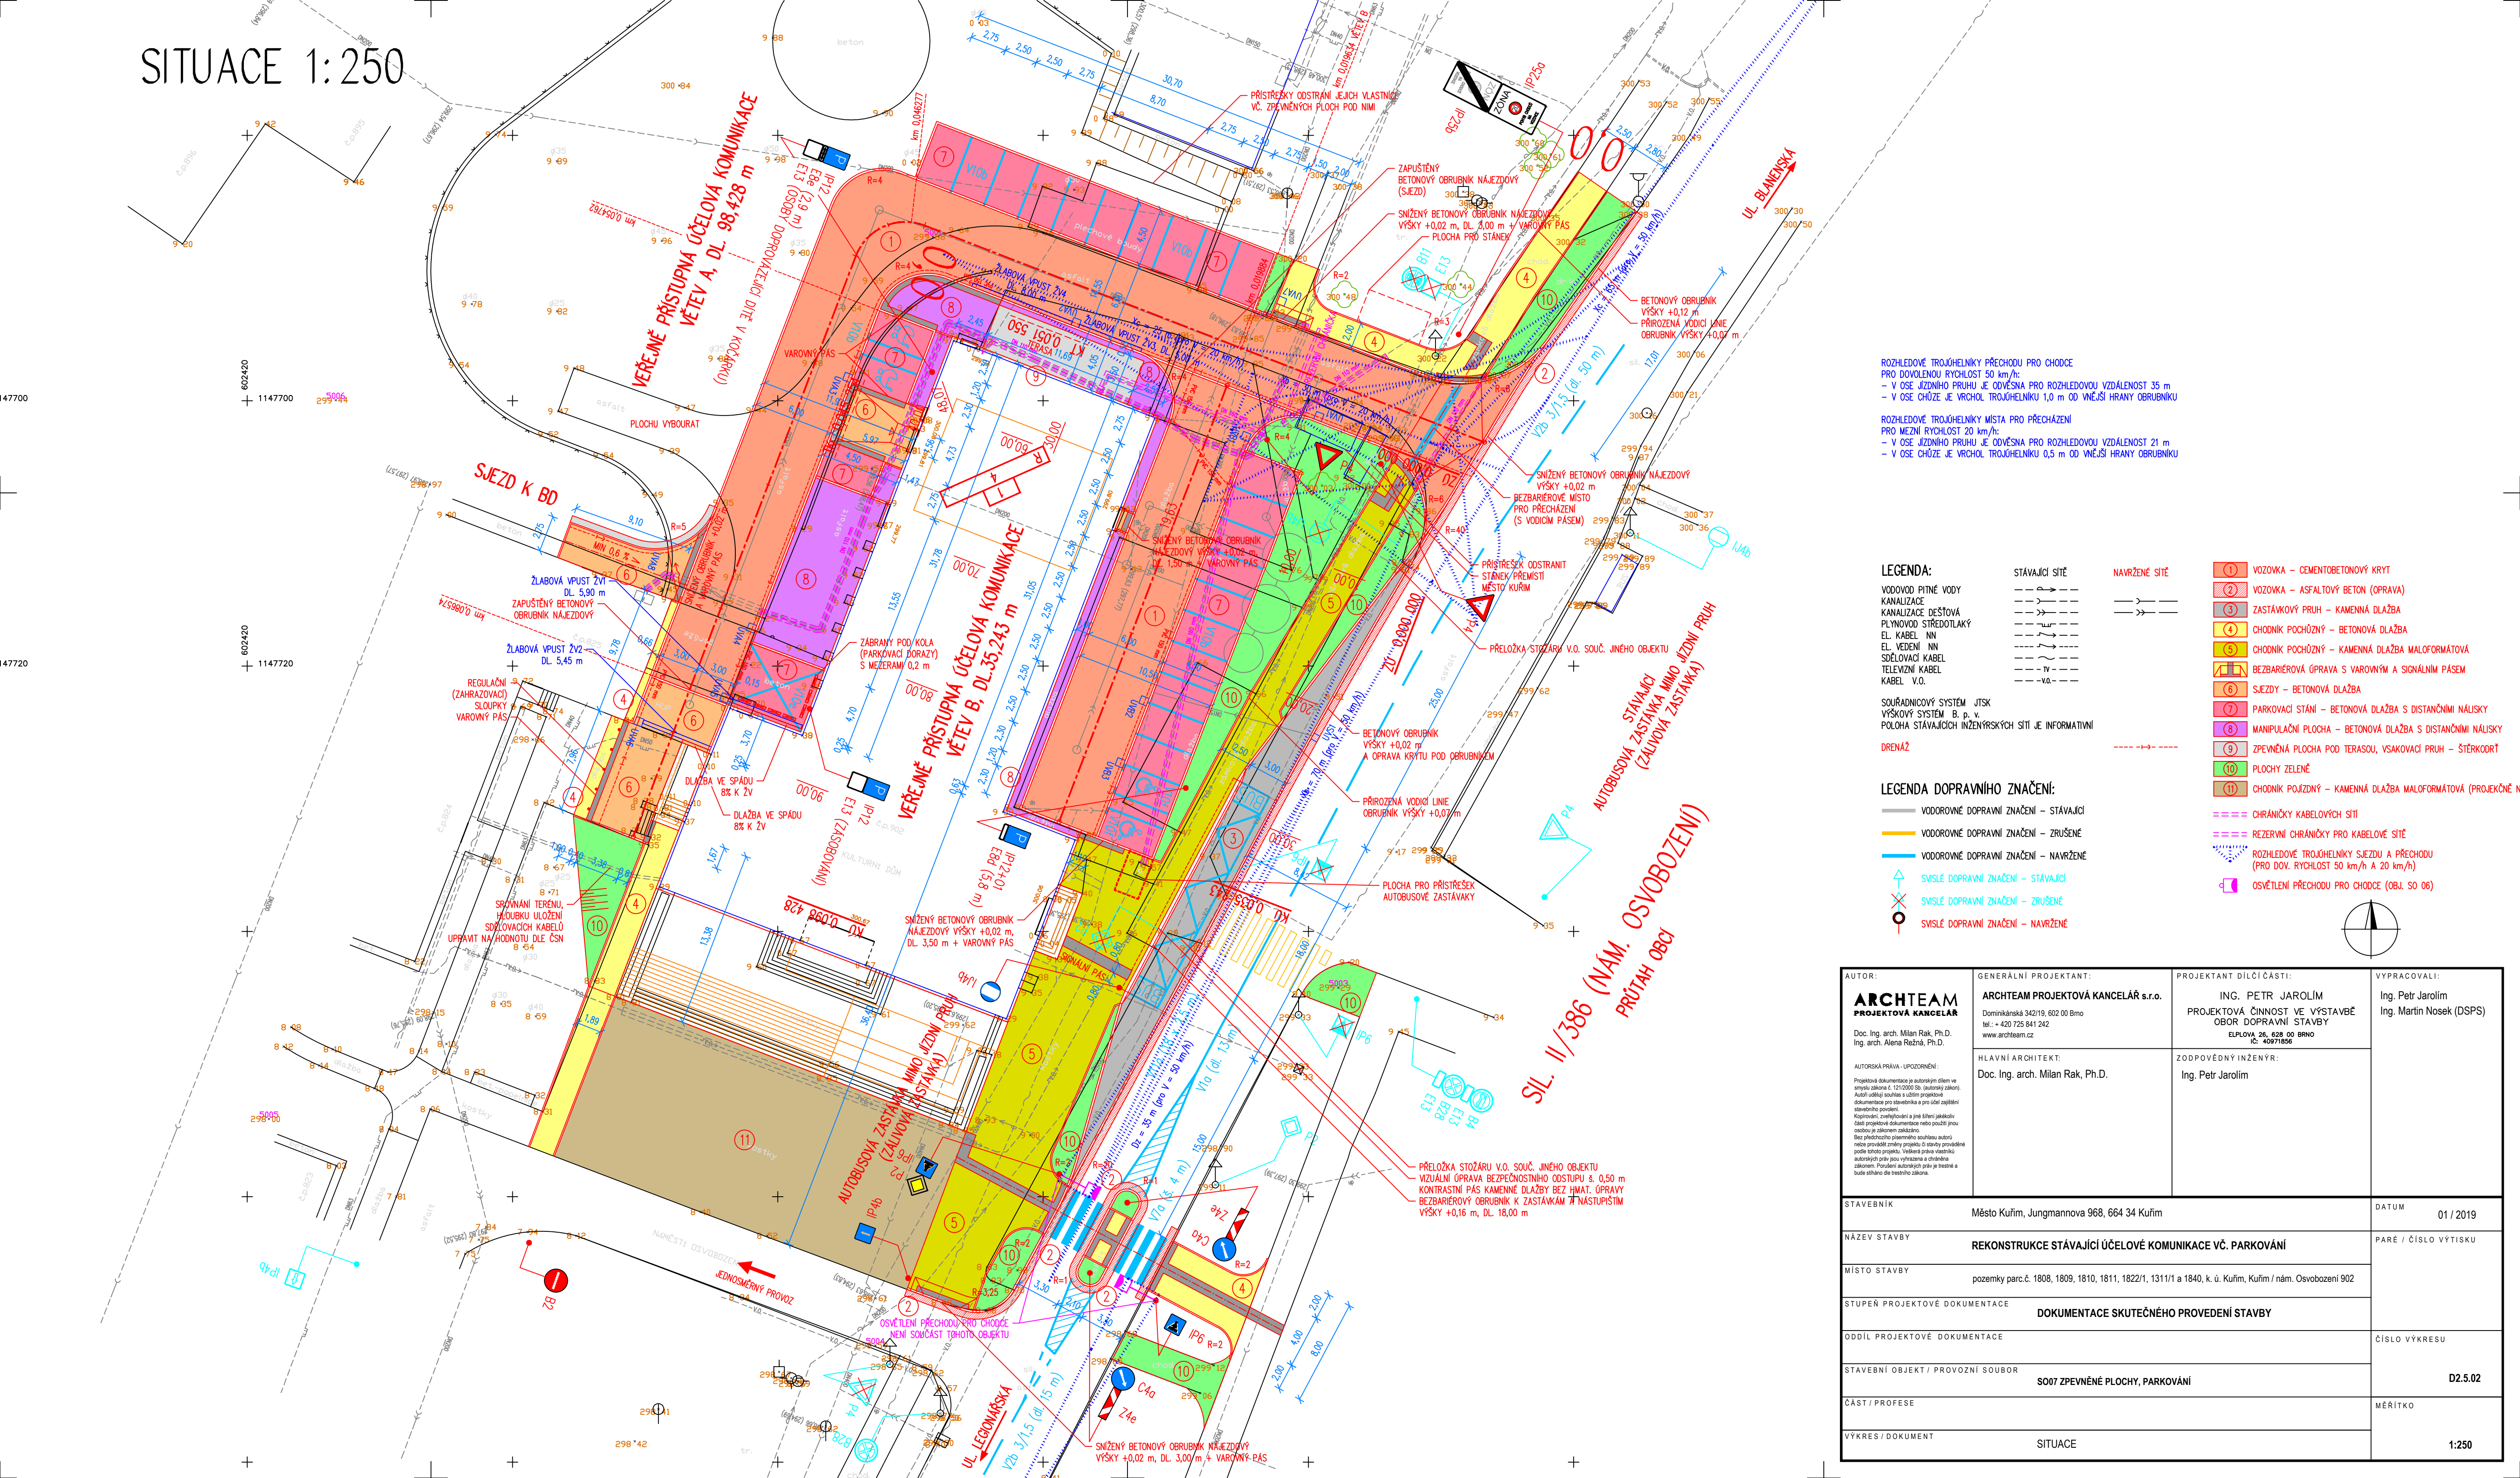

ROZHLÉDOVÉ TROJÚHELNÍKY PŘECHODU PRO CHODCE
PRO DOVOLENOU RYCHLOST 50 km/h:
- V OSE JÍZDNÍHO PRUHU JE ODVĚSNA PRO ROZHLÉDOVOU VZDÁLENOST 35 m
- V OSE CHŮZE JE VRCHOL TROJÚHELNÍKU 1,0 m OD VNĚJŠÍ HRANY OBRUBNÍKU

ROZHLÉDOVÉ TROJÚHELNÍKY MÍSTA PRO PŘECHÁZENÍ
PRO MEZÍ RYCHLOST 20 km/h:
- V OSE JÍZDNÍHO PRUHU JE ODVĚSNA PRO ROZHLÉDOVOU VZDÁLENOST 21 m
- V OSE CHŮZE JE VRCHOL TROJÚHELNÍKU 0,5 m OD VNĚJŠÍ HRANY OBRUBNÍKU

- LEGENDA:**
- VODOVOD PITNÉ VODY
KANALIZACE
KANAALIZACE DEŠŤOVÁ
PLYNOVOD STŘEDOTLAKÝ
EL. KABEL NN
EL. VEDENÍ NN
SDĚLOVACÍ KABEL
TELEVIZNÍ KABEL
KABEL V.O.
- SOUŘADNICOVÝ SYSTÉM** JTSK
VÝŠKOVÝ SYSTÉM B. p. v.
POLOHA STÁVAJÍCÍCH INŽENÝRSKÝCH SÍTÍ JE INFORMATIVNÍ
- DRENÁŽ**
- LEGENDA DOPRAVNÍHO ZNAČENÍ:**
- VODOROVNÉ DOPRAVNÍ ZNAČENÍ – STÁVAJÍCÍ
VODOROVNÉ DOPRAVNÍ ZNAČENÍ – ZRUŠENÉ
VODOROVNÉ DOPRAVNÍ ZNAČENÍ – NAVRŽENÉ
- SVISLÉ DOPRAVNÍ ZNAČENÍ – STÁVAJÍCÍ
SVISLÉ DOPRAVNÍ ZNAČENÍ – ZRUŠENÉ
SVISLÉ DOPRAVNÍ ZNAČENÍ – NAVRŽENÉ
- STÁVAJÍCÍ SÍTĚ**
NAVRŽENÉ SÍTĚ
- LEGENDA:**
- 1 VOZOVKA – CEMENTOBETONOVÝ KRYT
2 VOZOVKA – ASFALTOVÝ BETON (OPRAVA)
3 ZASTÁVKOVÝ PRUH – KAMENNÁ DLAŽBA
4 CHODNÍK POCHŮZNÝ – BETONOVÁ DLAŽBA
5 CHODNÍK POCHŮZNÝ – KAMENNÁ DLAŽBA MALOFORMATOVÁ
6 BEZBARIEROVÁ ÚPRAVA S VÁROVNÝM A SIGNALNÍM PÁSEM
7 SJEZDY – BETONOVÁ DLAŽBA
8 PARKOVACÍ STÁNÍ – BETONOVÁ DLAŽBA S DISTANČNÍMI NÁLISKY
9 MANIPULAČNÍ PLOCHA – BETONOVÁ DLAŽBA S DISTANČNÍMI NÁLISKY
10 ZPEVNĚNÁ PLOCHA POD TERASOU, VSAKOVACÍ PRUH – ŠTĚRKODŮT
11 PLOCHY ZELENE
12 CHODNÍK POJÍZDNÝ – KAMENNÁ DLAŽBA MALOFORMATOVÁ (PROJEKČNĚ N)
- ==== CHRÁŇKOVÝ KABELOVÝCH SÍTÍ
==== REZERVNÍ CHRÁŇKOVÝ PRO KABELOVÉ SÍTĚ
ROZHLÉDOVÉ TROJÚHELNÍKY SJEZDU A PŘECHODU
(PRO DOV. RYCHLOST 50 km/h A 20 km/h)
OSVĚTLENÍ PŘECHODU PRO CHODCE (OBJ. SO 06)

<div>AUTOR:</div> <div><div>ARCHTEAM</div><div>PROJEKTOVÁ KANCELÁŘ</div></div> <div>Doc. Ing. arch. Milan Rak, Ph.D. Ing. arch. Alena Režná, Ph.D.</div> <div>AUTORSKÁ PRÁVA - UPOZORNĚNÍ: Projektová dokumentace je autorským dílem ve smyslu zákona č. 121/2000 Sb. (autorský zákon). Autori udeľují souhlas s užitím projektové dokumentace pro stavebnictví a pro účel zajištění stavebního povolení. Kopírování, zveřejňování a jiné šíření jakýchkoli částí projektové dokumentace nebo použití této osobou je zakázáno. Bez předchozího písemného souhlasu autorů nebude prováděna změna projektu či stavby prováděna podle tohoto projektu. Veškerá práva vlastnická autorů jsou vyhrazena a chráněna zákonem. Porušení autorských práv je trestné a bude stíháno dle trestního zákona.</div>	<div>GENERÁLNÍ PROJEKTANT:</div> <div>ARCHTEAM PROJEKTOVÁ KANCELÁŘ s.r.o.</div> <div>Dominikánská 342/19, 602 00 Brno tel.: + 420 725 841 242 www.archteam.cz</div> <div>HLAVNÍ ARCHITEKT: Doc. Ing. arch. Milan Rak, Ph.D.</div>	<div>PROJEKTANT DÍLČÍ ČÁSTI:</div> <div>ING. PETR JAROLÍM</div> <div>PROJEKTOVÁ ČINNOST VE VÝSTAVBĚ OBOR DOPRAVNÍ STAVBY ELPLOVA 26, 628 00 BRNO IČ: 40871856</div> <div>ZODPOVĚDNÝ INŽENÝR: Ing. Petr Jarolím</div>	<div>VYPRACOVALI:</div> <div>Ing. Petr Jarolím Ing. Martin Nosek (DSPS)</div>
STAVEBNÍK	Město Kuřim, Jungmannova 968, 664 34 Kuřim	DATUM	01 / 2019
NÁZEV STAVBY	REKONSTRUKCE STÁVAJÍCÍ ÚČELOVÉ KOMUNIKACE VČ. PARKOVÁNÍ	PARÉ / ČÍSLO VÝTISKU	
MÍSTO STAVBY	pozemky parc.č. 1808, 1809, 1810, 1811, 1822/1, 1311/1 a 1840, k. ú. Kuřim, Kuřim / nám. Osvobození 902		
STUPEŇ PROJEKTOVÉ DOKUMENTACE	DOKUMENTACE SKUTEČNÉHO PROVEDENÍ STAVBY		
ODDÍL PROJEKTOVÉ DOKUMENTACE		ČÍSLO VÝKRESU	
STAVEBNÍ OBJEKT / PROVOZNÍ SOUBOR	S007 ZPEVNĚNÉ PLOCHY, PARKOVÁNÍ		D2.5.02
ČÁST / PROFESE		MĚŘÍTKO	
VÝKRES / DOKUMENT	SITUACE		1:250